



Snitt A og B

Figurforklaring

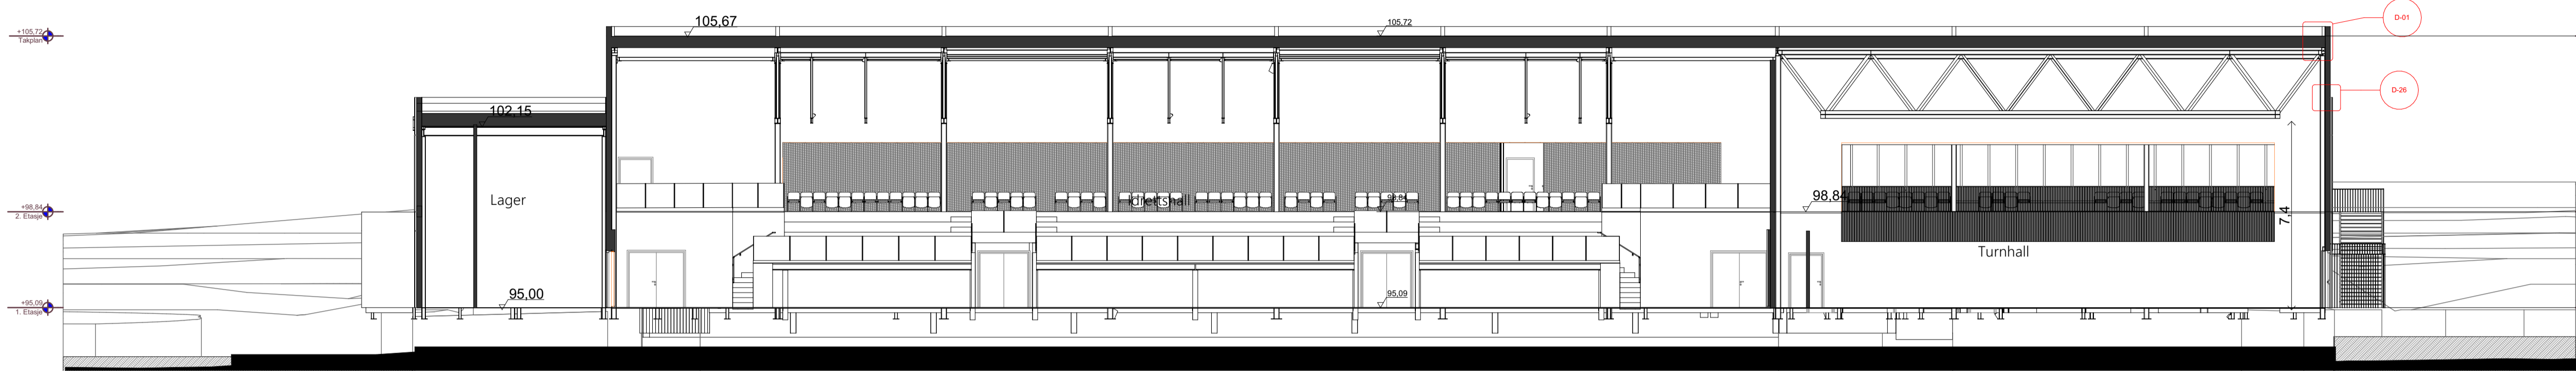

Snitt B  
1:150

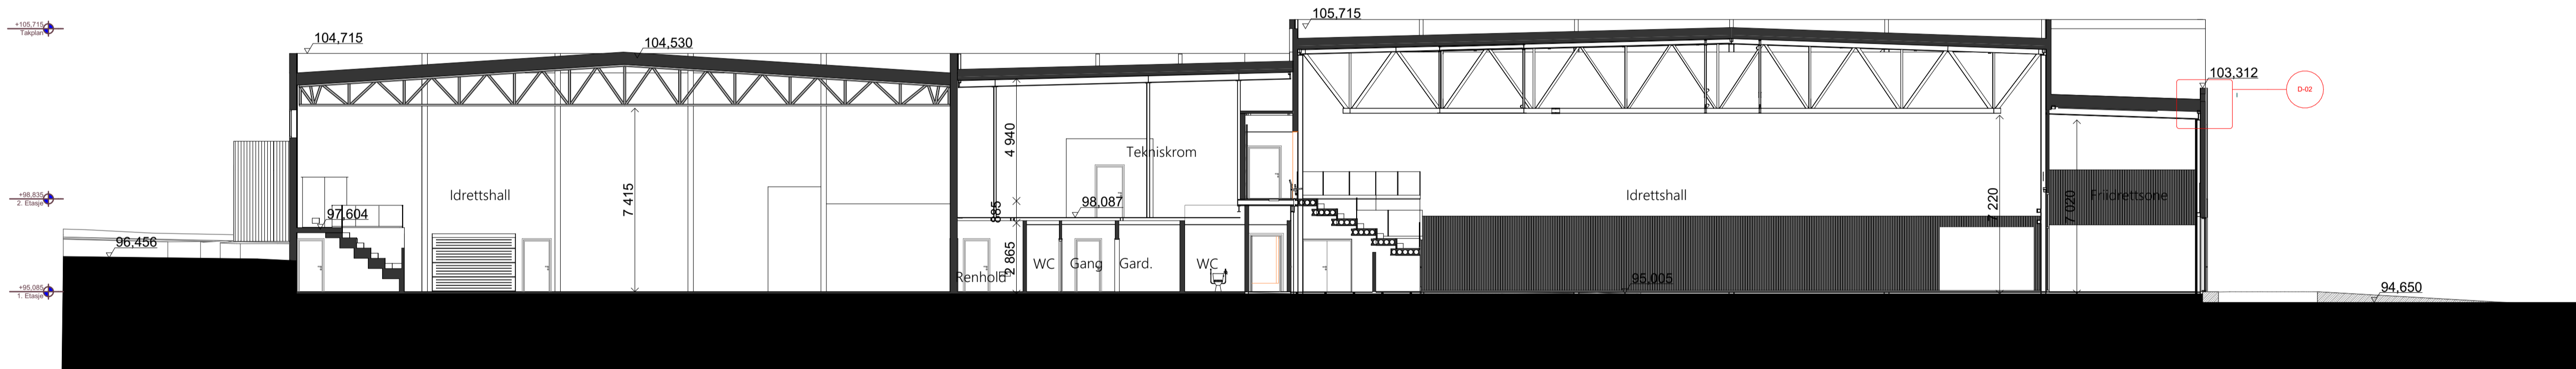

Snitt A  
1:150

|  |  |  |  |  |
|--|--|--|--|--|
|  |  |  |  |  |
|  |  |  |  |  |
| 0   | B3 | Oppdatert og sendt til AS-Built | 17.08.2022 | PP   |
|-----|----|---------------------------------|------------|------|
| REV | NR | BESKRIVELSE                     | DATO       | SIGN |

LOKALISERING:

FASE  
Som bygget (As-built)

ARK Odin Prosjektering AS  
Gladengveien 3B, 0661 Oslo  
Tlf: 98 02 70 95 peter@odin1.no



TILTAKSHAVER  
Ås Kommune

PROSJEKT  
Ås Flerbrukshall  
Gamle Hogstvetvei 3  
1431 Ås

GOKKIENT  
Kontroll prosjektende  
Sign. Kontroll  
**TS** **PP**

FILNAVN  
Flerbrukshall  
Ås, Ås kommune  
DATO  
**17.08.2022**  
MÅL  
**1:150**

GNR./BNR.  
Gnr:55 Bnr:97

PROSJEKTNR.  
2020100

TEGNINGSNR.  
A30-1

TYPE TEGNING  
Snitt A og B

Kontroll utførende  
Sign. Kontroll

PAPIRSTORREELSE  
A1