



Fasade Nord 1-200

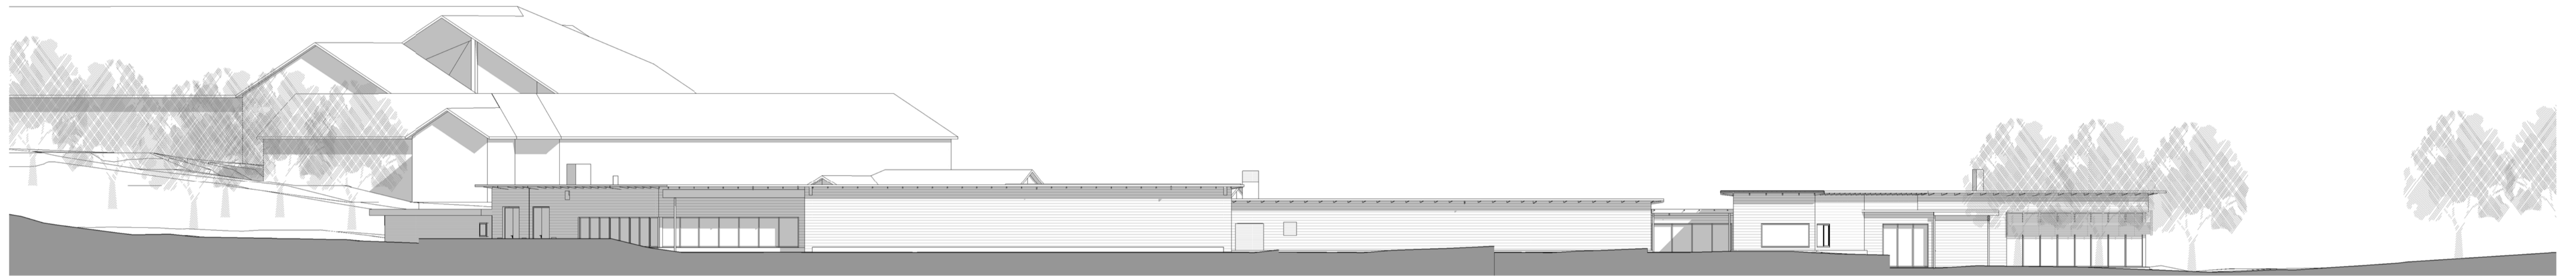

Fasade Sør 1-200

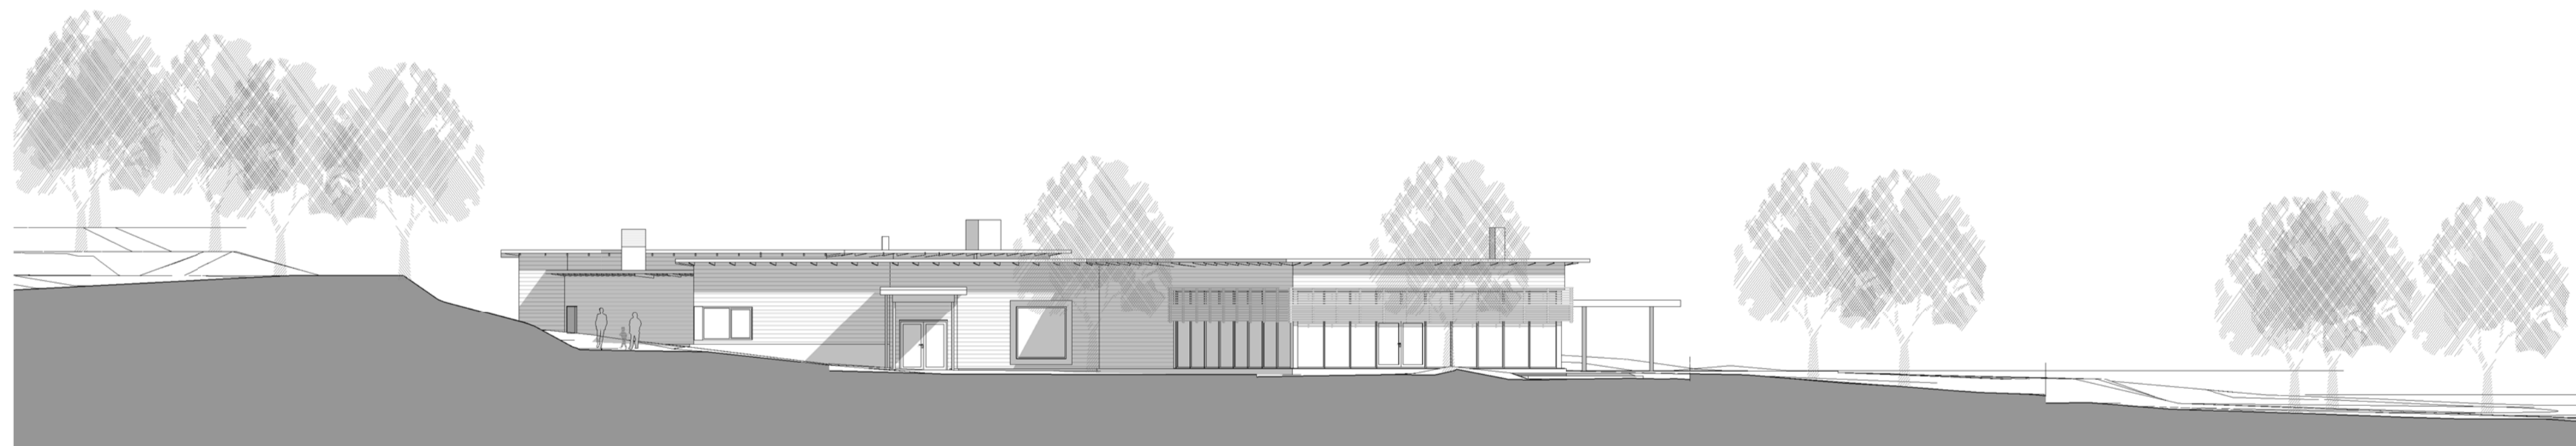

Fasade Øst 1-200



Fasade Vest 1-200

Prosjekteringsgruppen:

ARK: Stavanger eiendom
 RIB: Rambøll AS
 RIV: Rambøll AS
 RIE: Rambøll AS
 LARK: Rambøll AS

Lokaliseringsfigur:

Rev	Dato	Teikn	Kont
A	28.01.2016	LL	LHY

Tegning:

Fasader 1-200

Fase:

SOM BYGGET

Filnavn:

Nye Gamlingen -V15.rvt

Dato	Tegnet av:	Prosjekt nr.:	Rev.:
10.05.2017	LL	391444819	A

Målestokk:	Kontrollert av:	Tegningsnr.:	Rev. dato:
1:200 (A1)	KK	A301	28.01.2016

Prosjekt: NYE GAMLINGEN

Adr: Henrik Ibsens gate

Postnr: 4021

Gr. /Bnr: 57/2012

Bygger: