



Fasader


Figurforklaring

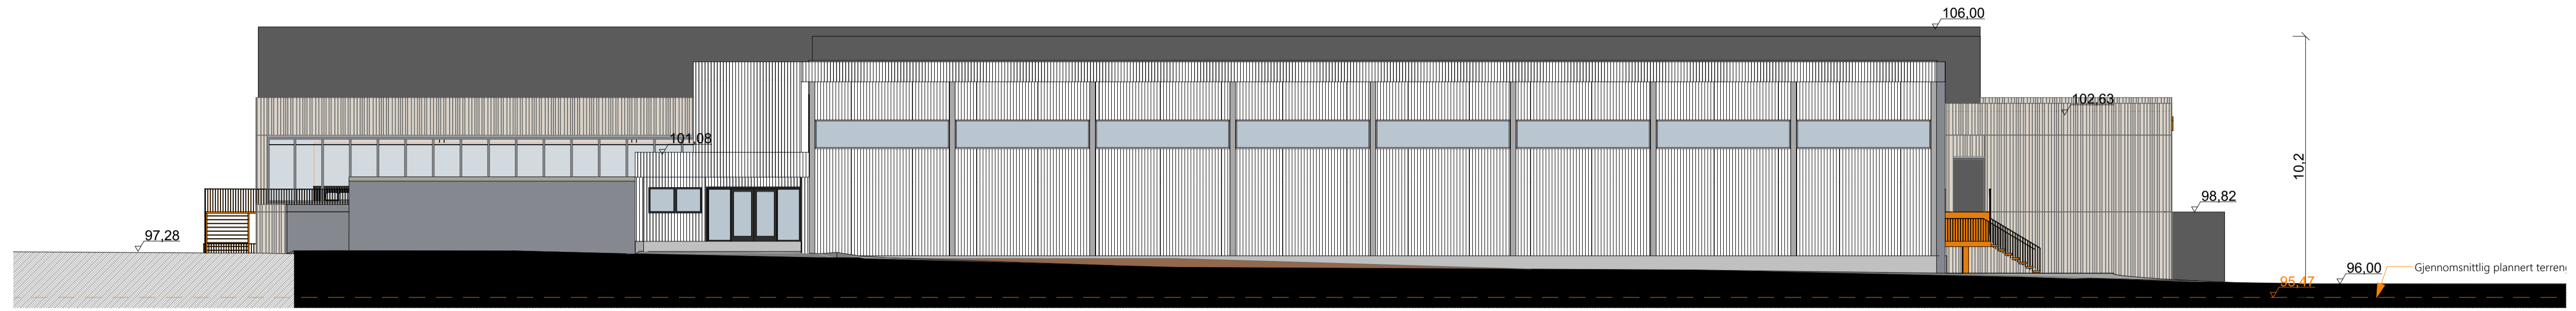


Fasade Øst  
1:150

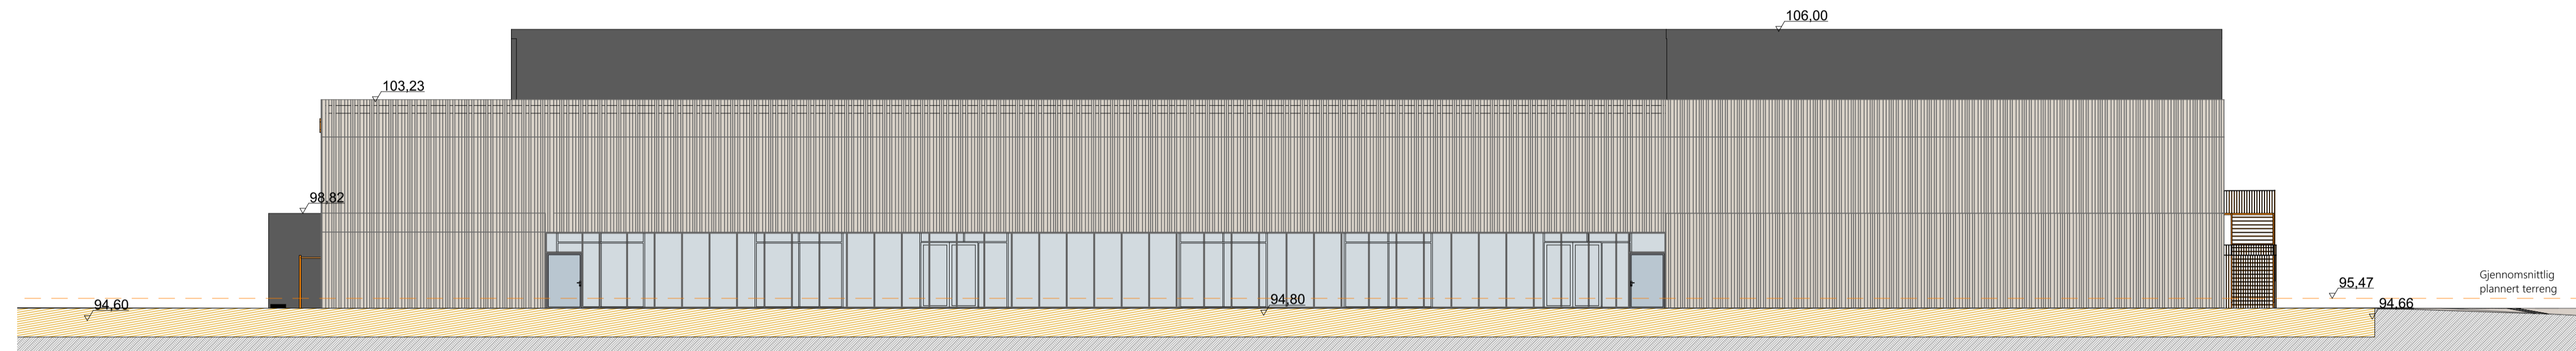

Fasade vest  
1:150

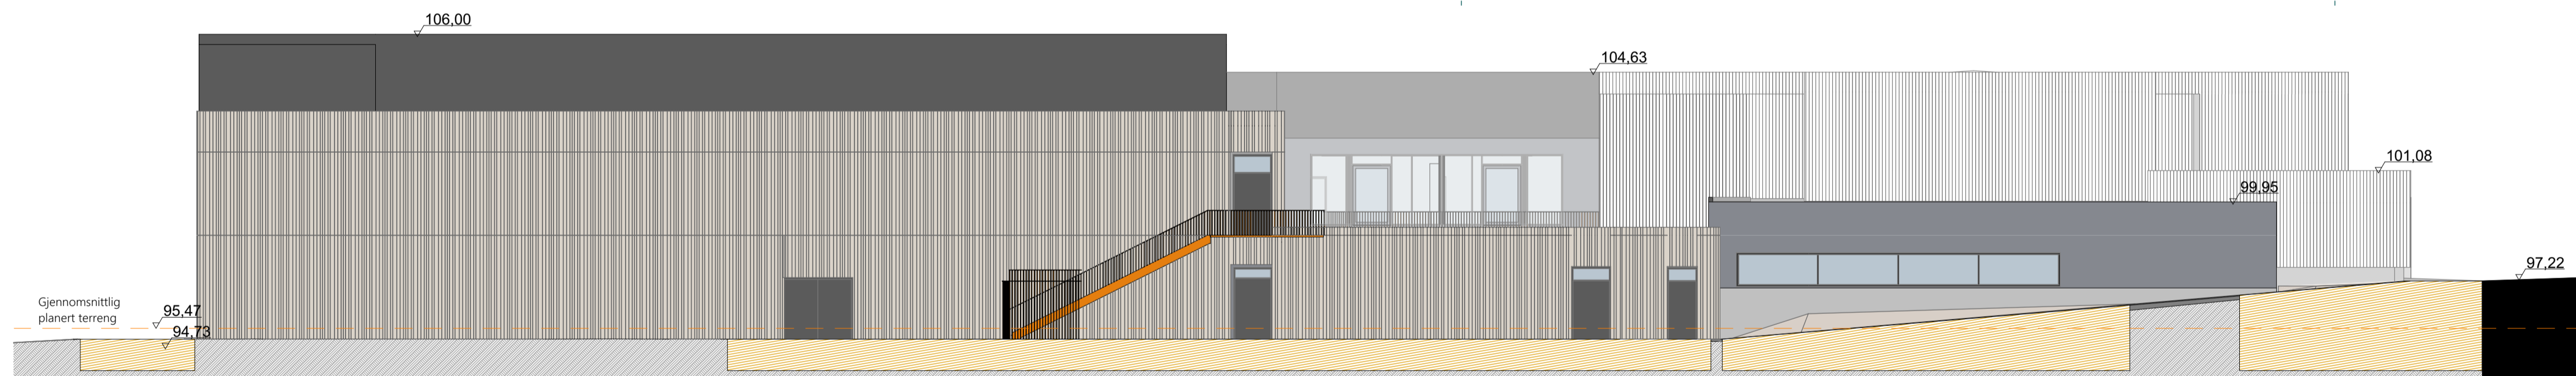

Fasade Sør  
1:150

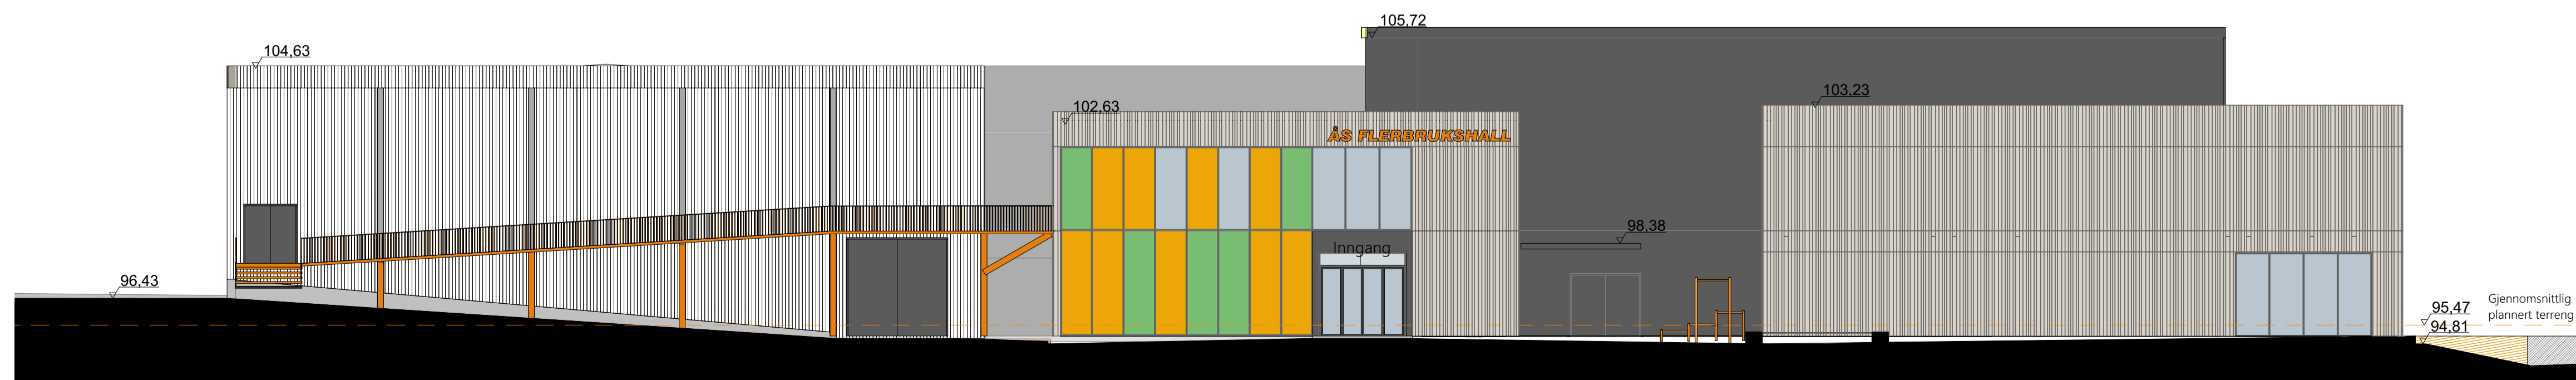

Fasade Nord  
1:150

NO	REV	NR	BESKRIVELSE	DATE	SIGN
0	83		Oppdatert og sendt til AS-Built	17.08.2022	PP

LOKALISERING:

FASE  
Som bygget (As-built)

ARK  
Odin Prosjektering AS  
Gladengveien 3B, 0661 Oslo  
Tlf: 98 02 70 95 peter@odin.no



TILTAKSHAVER  
Ås Kommune

PROSJEKT  
Ås Flerbrukshall  
Gamle Hogstvetvei 3  
1431 Ås

GOOKJENT  
Kontroll prosjektør

Sign. Kontroll  
TS PP

FILNAVN  
Flerbrukshall  
Ås, Ås kommune

DATE  
17.08.2022

SCALE  
1:150

GNR./BNR.  
Gnr:55 Bnr:97

PROSJEKTNR.  
2020100

TEGNINGSNR.  
A40-1

TYPE TEGNING  
Fasader

Kontroll utførende  
Sign. Kontroll

PAPIRSTORREELSE  
A1