
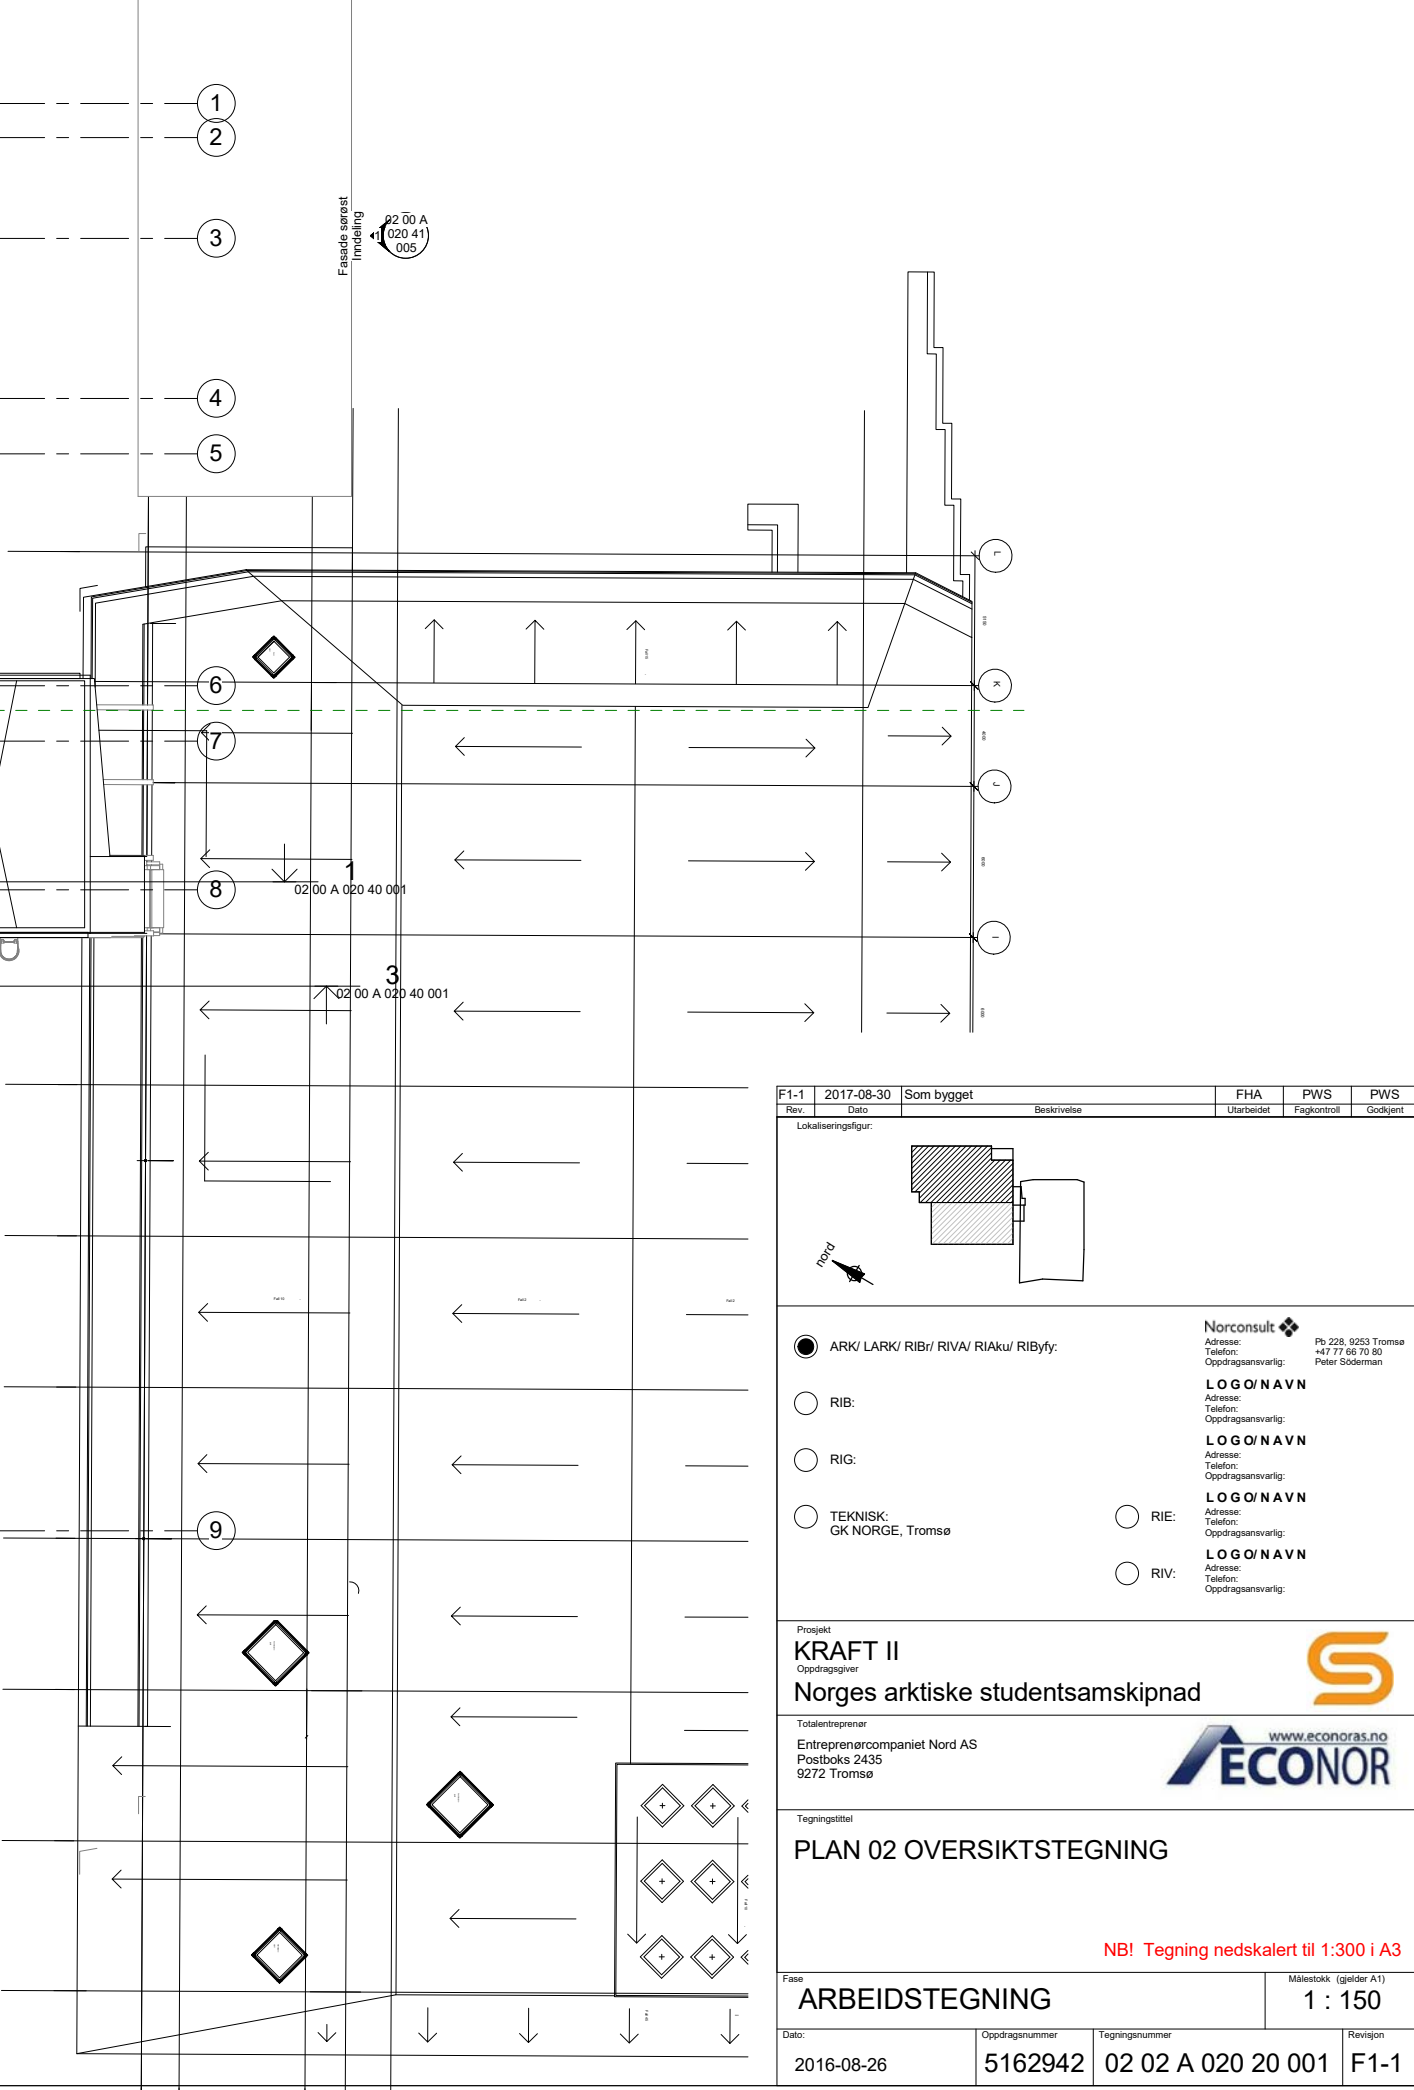


2  
 02 00 A 020 40 001

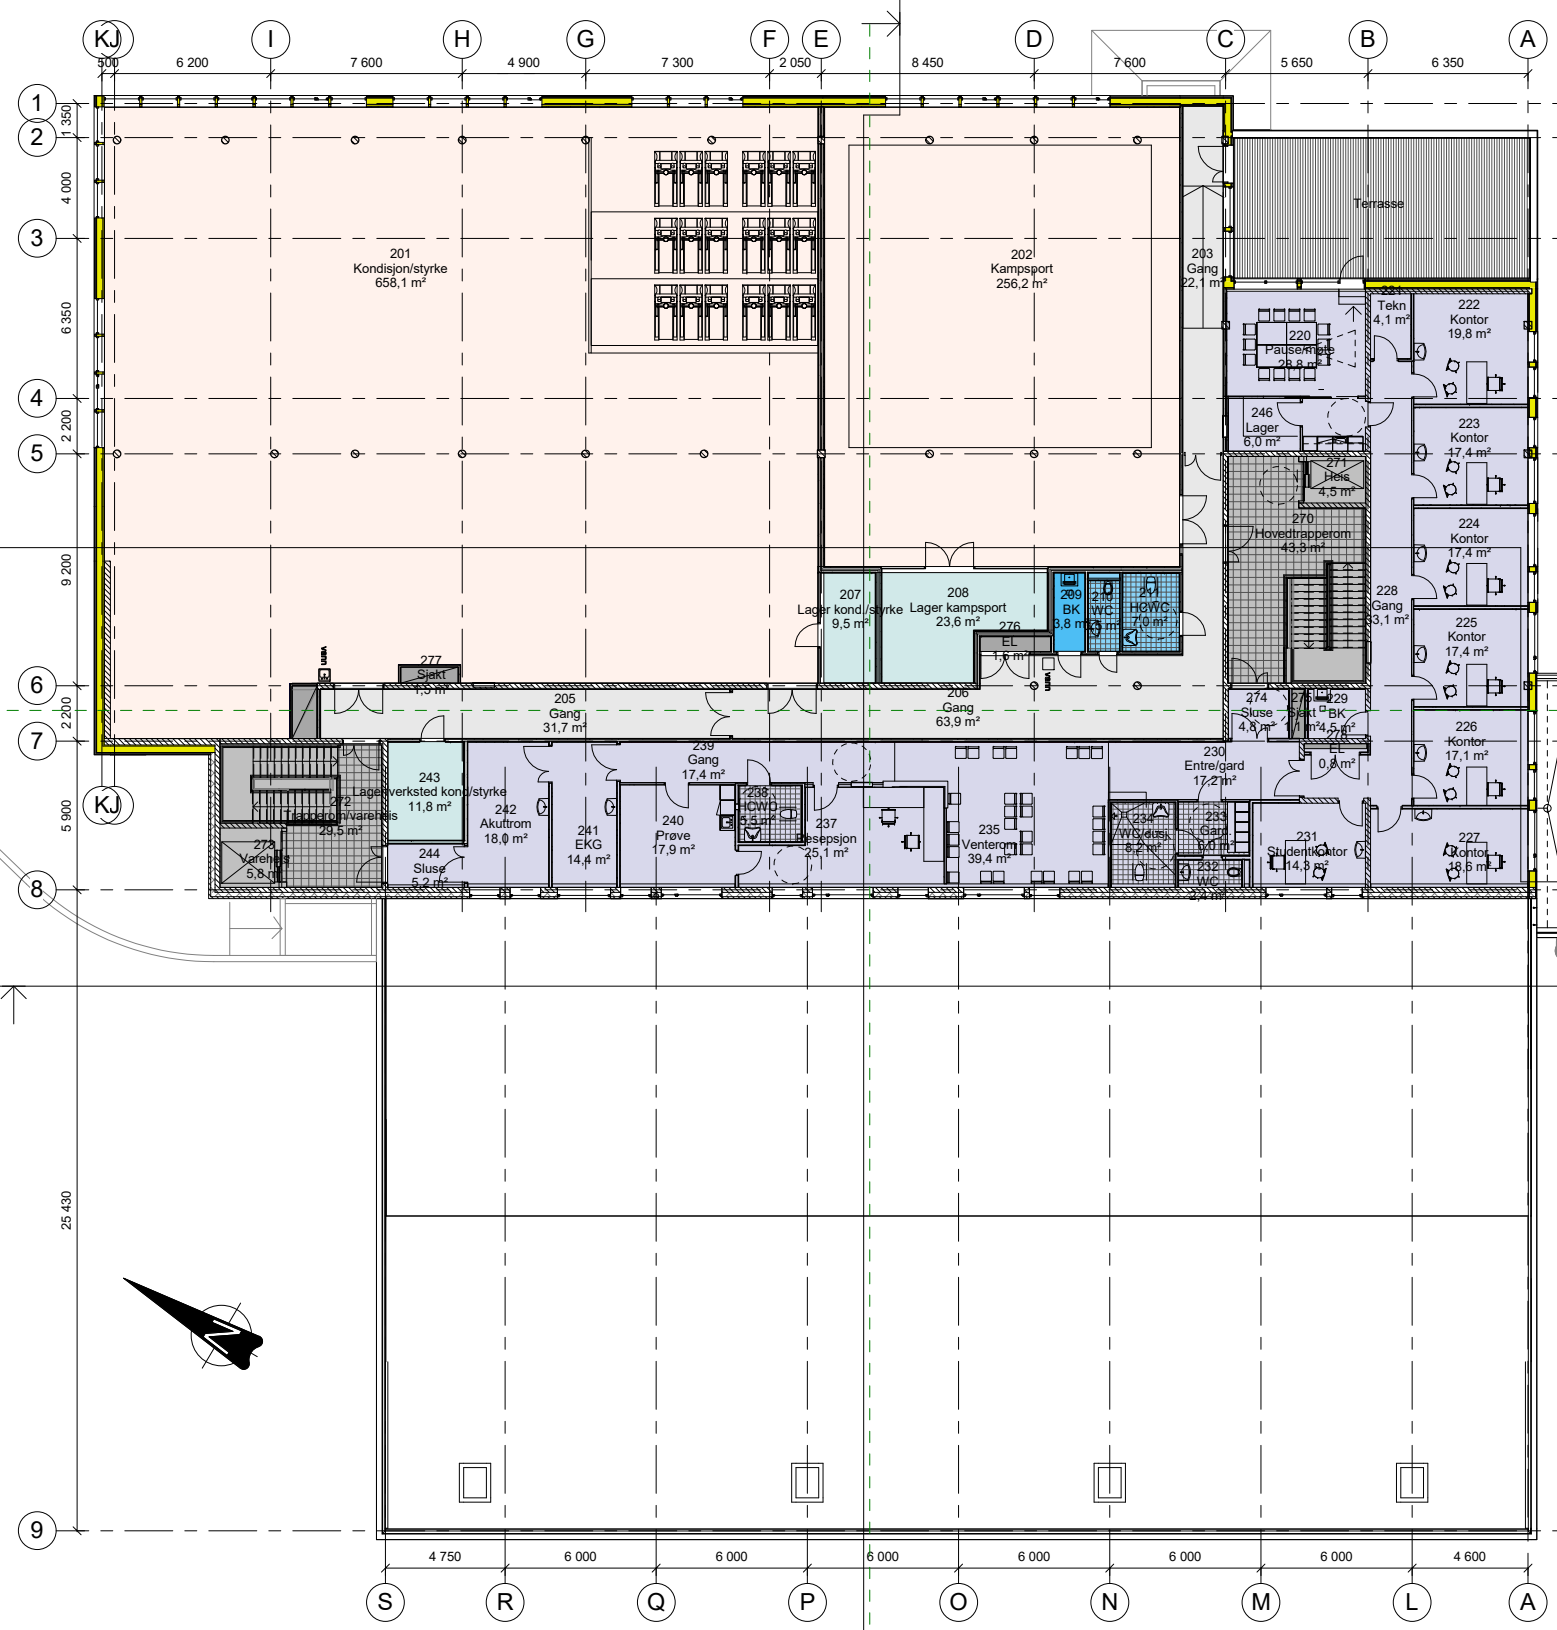

22 00 A  
 020 41  
 005

Fasade sørøst  
 Inndeling


02 00 A 020 40 001

3  
 02 00 A 020 40 001

02 00 A 020 40 001


3  
 02 00 A 020 40 001

2  
 02 00 A 020 40 001

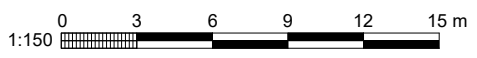

Fasade sørøst  
 Inndeling  
 02 00 A  
 020 41  
 004

Rev.	Dato	Beskrivelse	FHA	PWS	PWS
F1-1	2017-08-30	Som bygget			

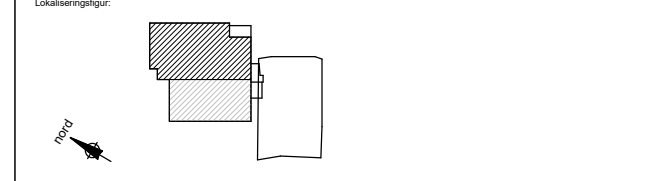

- ARK/ LARK/ RIBr/ RIVA/ RIAlk/ RIByfr:
- RIB:
- RIG:
- TEKNISK:  
GK NORGE, Tromsø
- RIE:
- RIV:

**Norconsult**  
 Adresse:  
 Postboks 2253 Tromsø  
 47 77 66 70 80  
 Peter Söderman

**LOGO NAVN**  
 Adresse:  
 Oppdragsansvarlig:

**LOGO NAVN**  
 Adresse:  
 Oppdragsansvarlig:

**LOGO NAVN**  
 Adresse:  
 Oppdragsansvarlig:

Prosjekt  
**KRAFT II**  
 Oppdragsgriver  
**Norges arktiske studentsamskipnad**

Totalentreprenør  
 Entreprenørcompagniet Nord AS  
 Postboks 2435  
 9272 Tromsø



Tegningstittel  
**PLAN 02 OVERSIKTSTEGNING**

NB! Tegning nedskalert til 1:300 i A3

Fase		Målestokk (gjelder A1)	
<b>ARBEIDSTEGNING</b>		1 : 150	
Dato:	Oppdragsnummer	Tegningsnummer	Revisjon
2016-08-26	5162942	02 02 A 020 20 001	F1-1