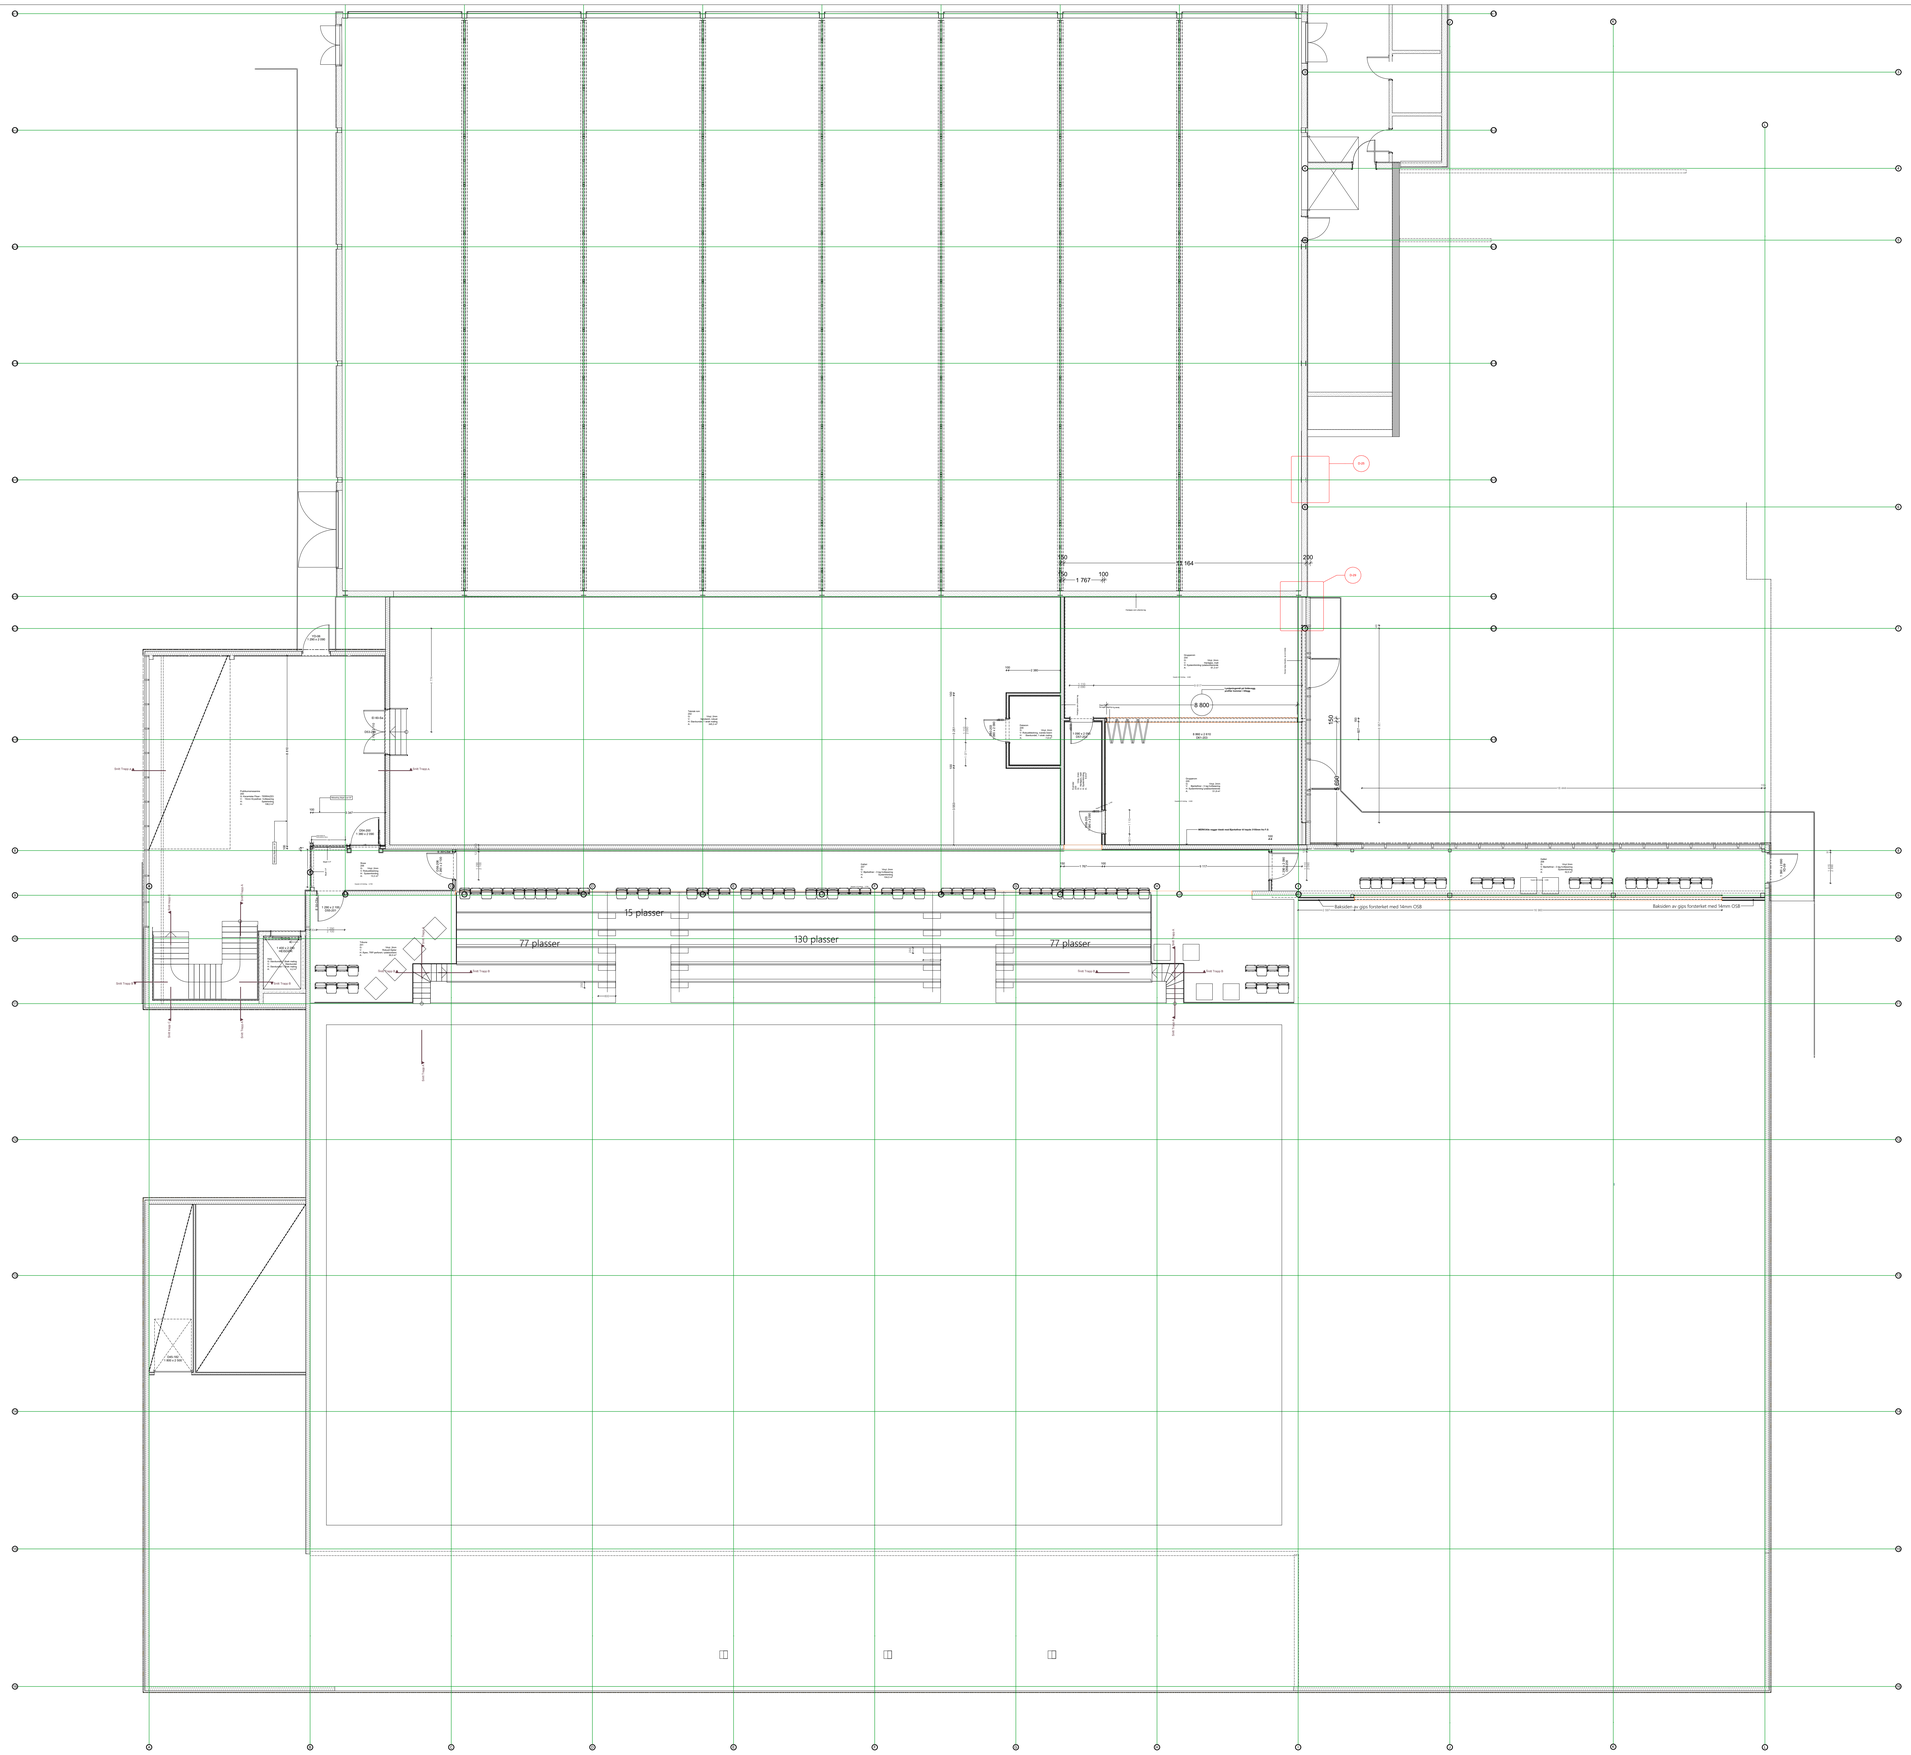

Plan 2. Etasje

Tegnfoklaring:

REV	NR	BESKRIVELSE	DATO	SIGN
0	03	Opplatelet og endret til AS-Built	17.08.2022	PP

LOKALISERING:

N

FASE

Som bygget (As-built)

ARK Odin Prosjektering AS
Gladengveien 38, 0661 Oslo
Tlf.: 98 02 70 95 peter@odin1.no

ODIN PROSJEKTERING AS

TILTAKSHAVER
Ås Kommune

PROSJEKT
Ås Flerbrukshall
Gamle Hogstvetvei 3
1431 Ås

GODKJENT
Kontroll prosjekterende
Sign: PP
Kontroll: PP

FILNAVN
Forlocalstall Ås_Arkeskiltr.pln

DATO OPPRETTET
08.12.2020

MÅL
1:100

GNR./BNR.
Gnr:55 Bnr:97

Kontroll utførende
Sign.
Kontroll

PROSJEKTNR.
2020100

TEGNINGSNR.
A20-2

PAPIRSTØRRELSE
A0

TYPE TEGNING:
Plan 2. Etasje

BIM med ArchiCAD 22 NOR - Filplassering: D:\Dropbox (Odin Gruppen AS)\Odin Engineering AS\2020\2020100 - Forlocalstall AS\Prosjektering\ARK\Arkeskiltr\Forlocalstall Ås_Arkeskiltr.pln